


LEGENDA:

- proj. krawężnik
- proj. krawężnik betonowy obniżony
- proj. oznakowanie poziome
- proj. krawędź chodnika
- proj. krawędź ciągu pieszo-rowerowego
- proj. krawędź ścieżki rowerowej
- proj. ściek przykrawężnikowy
- proj. pobocze
- proj. bariery ochronne
- proj. barieroporce
- proj. ściany oporowe
- ogrodzenia do przestawienia
- istn. ogrodzenia do likwidacji
- proj. obiekty mostowe
- linia rozgraniczająca teren inwestycji na DK nr 8
- linia rozgraniczająca teren inwestycji na DW nr 676
- teren objęty obowiązkiem przebudowy istniejących sieci uzbrojenia terenu, istniejącej drogi innej kategorii i zjazdów
- zamknięte tereny kolejowe
- proj. kanalizacja deszczowa tłoczna
- kd kd — proj. kanalizacja deszczowa grawitacyjna
- kd kd — proj. kanalizacja deszczowa grawitacyjna
- kd kd — proj. przykanalik deszczowy/przyłoczny
- istn. sieć kanalizacyjna do demontażu
- proj. studnia kanalizacyjna
- proj. ogrodzenie zbiornika
- ks ks — proj. kanalizacja sanitarna grawitacyjna
- ks ks — proj. kanalizacja sanitarna grawitacyjna
- ks ks — proj. rura ochronna na sieci sanitarnej
- istn. sieć kanalizacyjna do demontażu
- proj. studnia kanalizacyjna
- proj. sieć wodociągowa
- w w — proj. rura ochronna na sieci wodociągowej
- w w — istn. sieć wodociągowa do demontażu
- proj. przyłęcz wodociągowy z zasuwą
- proj. hydrant nadziemny
- istn. źródło uliczny
- proj. sieć gazowa
- g g — proj. rura ochronna na sieci gazowej
- g g — istn. sieć gazowa do demontażu



— proj. zbiornik retencyjny

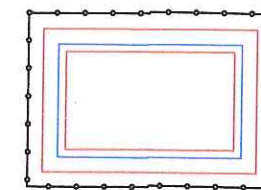


— zestaw urządzeń podczyszczających



— istn. sieci elektroenergetyczne do demontażu



— proj. linia kablowa wysokiego napięcia WN

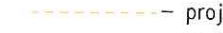

— proj. światłowód



— proj. uziemienie



— proj. rury osłonowe na sieciach elektroenergetycznych



— proj. linia kablowa średniego napięcia SN 15kV



— proj. stacja transformatorowa 15/0,4 kV



— proj. linia kablowa niskiego napięcia nN 0,4kV



— proj. linia napowietrzna niskiego napięcia nN 0,4kV



— proj. słup niskiego napięcia



— proj. złącze kablowe niskiego napięcia



— proj. słup oświetleniowy



— proj. kabel oświetleniowy



— proj. kabel telekomunikacyjny




— proj. przyłącza telekomunikacyjne



— istn. sieć telekomunikacyjna do demontażu

200201_5.0015 - LYSKI

UKŁAD ARKUSZY

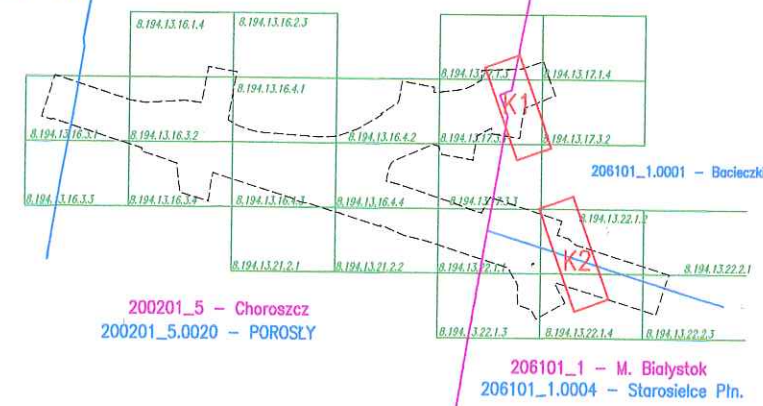

EKKOM Sp. z o.o.

ul. Zawila 65E, 30-390 Kraków
tel./fax (12) 267-23-33, 269-65-40
e-mail: biuro@ek-kom.pl, www.ek-kom.pl, www.edroga.pl

Inwestor:

Urząd Miejski w Białymstoku
ul. Słonimska 1, 15-950 Białystok

Nazwa opracowania:

Budowa węzła drogowego w Porosłach:
ul. Kleeberga - droga krajowa Nr 8 -
droga wojewódzka Nr 676 - ul. Jana Pawła II

Tytuł rysunku:


Plan zagospodarowania terenu węzła w Porosłach - teren kolejowy 2

Funkcja	Imię i nazwisko	Specjalność	Nr uprawnień	Podpis	Stadium	Skala
Projektant	mgr inż. Marcin Tylek	instalacyjna	MAP/0152/POOS/07	Tylek	PZT	1:500
Projektant	mgr inż. Łukasz Grzelak	elektroenerget.	PDL/0084/PWOE/13		Branża	Nr rysunku
Projektant	mgr inż. Radosław Buczek	teletechn.	1525/99/U		-	K2


Kraków, październik 2017r.

Umowa nr WZP.2510.9.2014

za zgodność z oryginałem mapy do celów projektowych

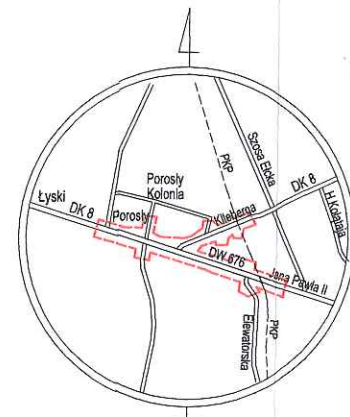

SZKIC ORIENTACJI

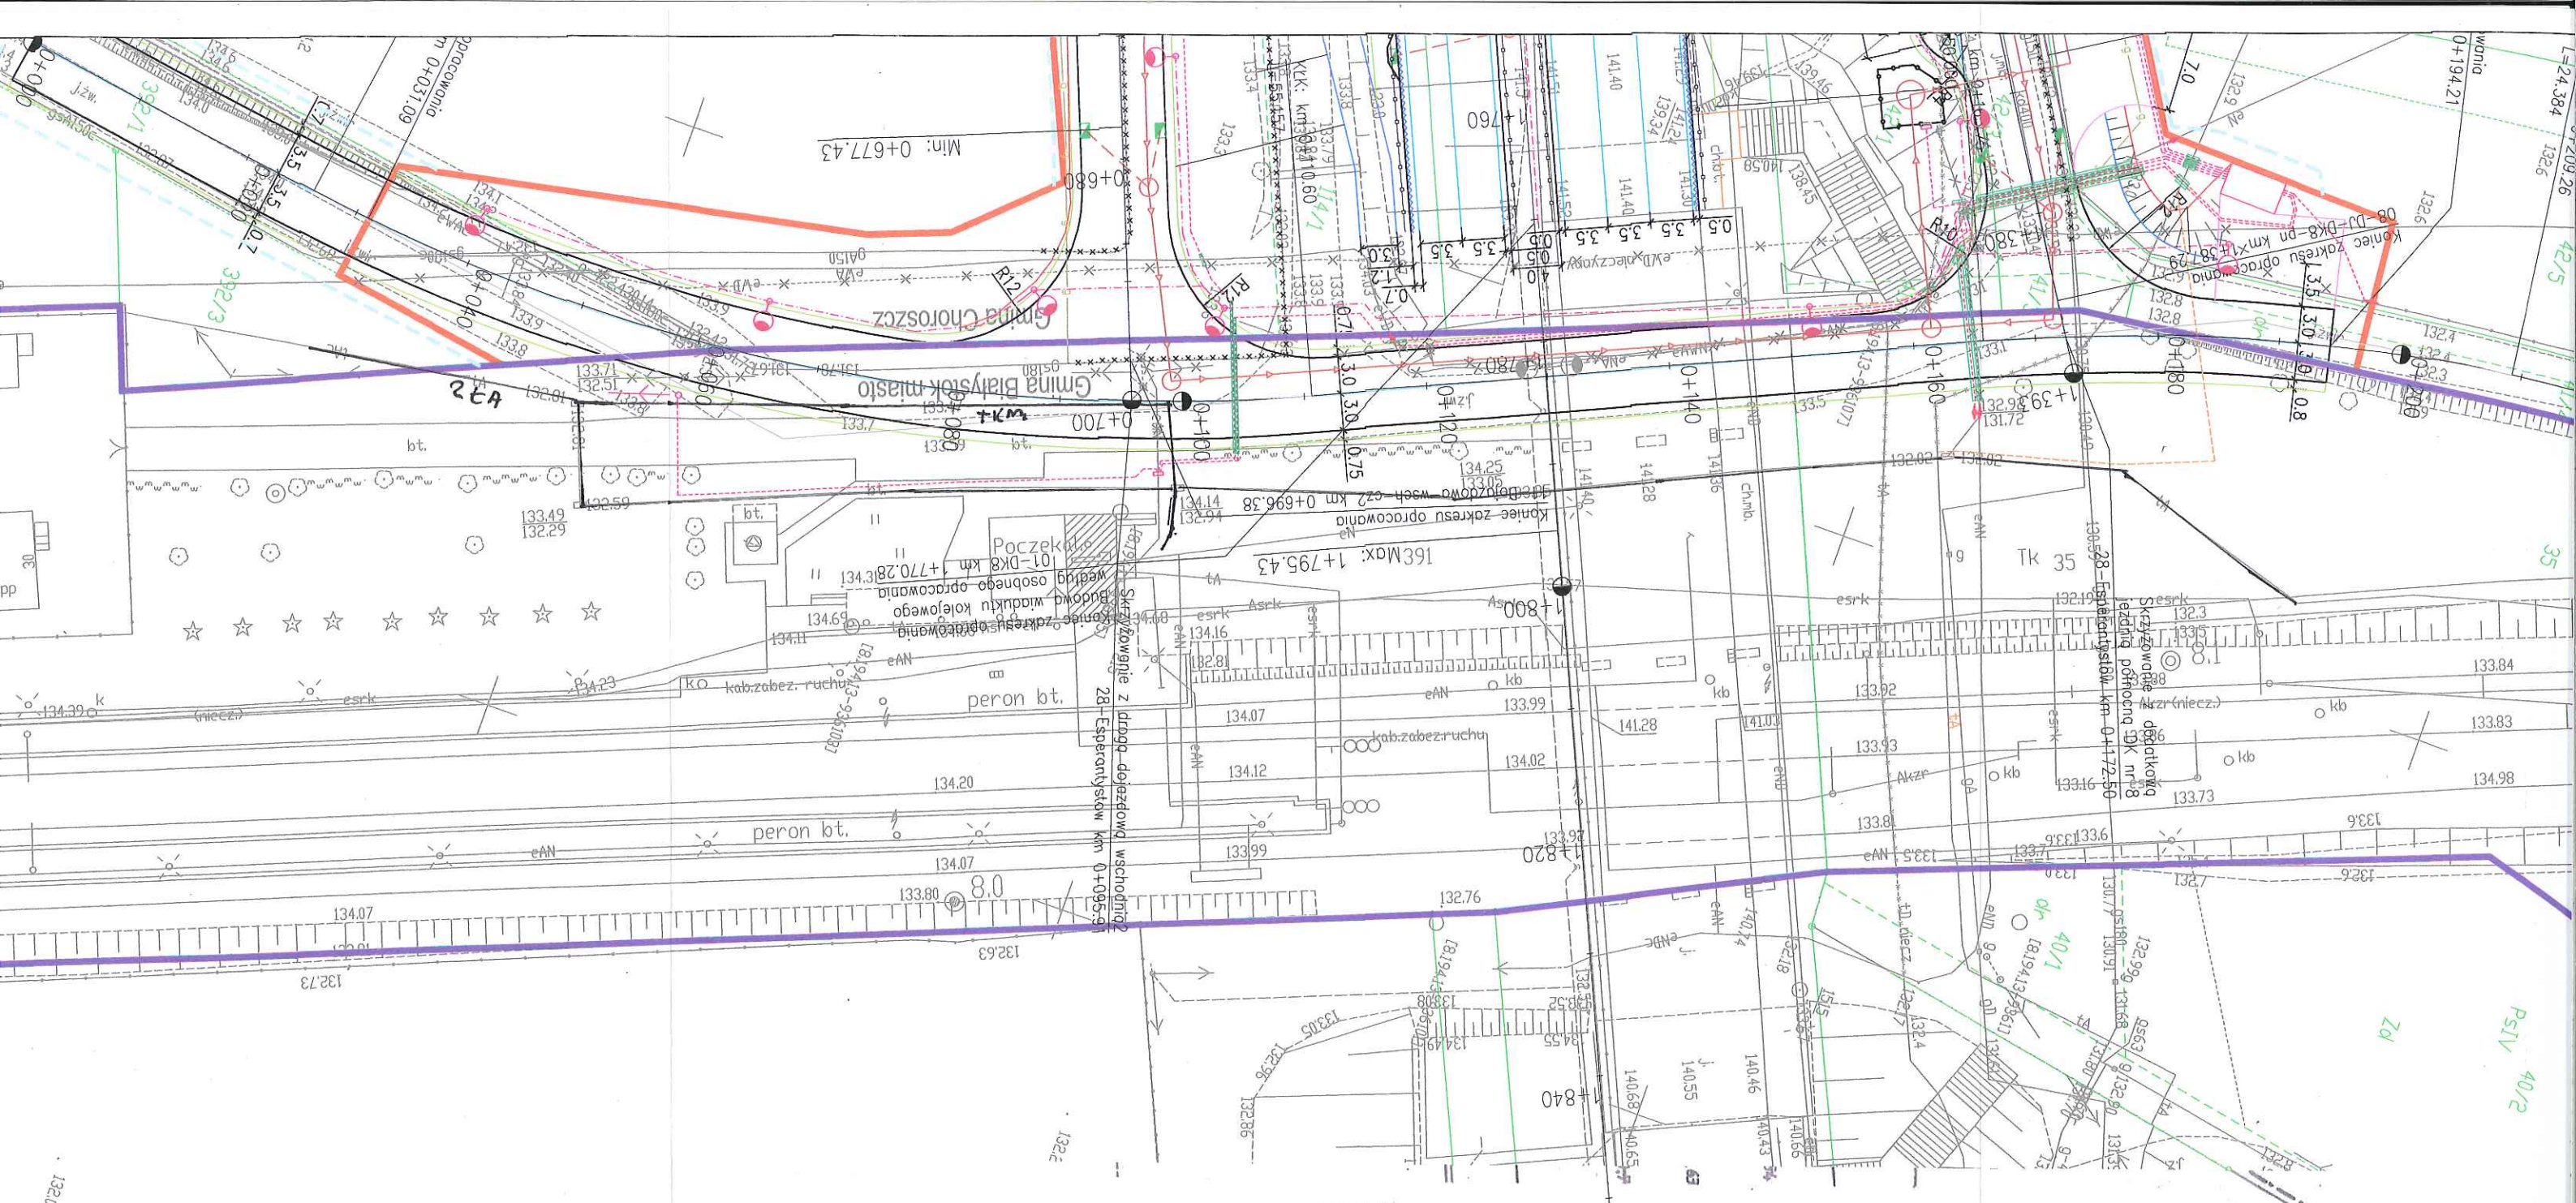

MAPA SYTUACYJNO WYSOKOŚCIOWA (teren zamknięty PKP) Skala 1:500 ARKUSZ 1(1)	
<p>Nazwa linii: 38 Białystok - Bartoszyce Jedn. ewid.: 206101_1 Miasto Białystok 200201_5 Choroszcz Obręb ewid.: 206101_1.0001 Bacieczki dz. 391 200201_5.0020 Porosły dz. 35 Pow: białostocki Woj: podlaskie Rob. Nr 33/2014 DER: KNWa2.633.307.2017 Ark. mapy zasad.: 8.194.13.17.1.3, 8.194.13.17.3.1 "Odpowiada arkuszom mapy w uk. „1985.: 245.233.0812, 245.233.0821, 245.233.0823; (arkusz: 8, 9, 10)</p> <p>KILOMETRAŻ OD 7.9 DO 8.2 UKŁAD WSPÓŁRZĘDNYCH: sytuacyjnie - „65” wysokościowo - „Kronsztadt 60”</p> <p>Geodeta Uprawniony mgr inż. Andrzej Adamczak 15-502 Białystok ul. Piłszońska 67 tel. 505 024 327, 085 674 34 93 REG 200124747 NIP 966-188-61-17</p>	<p>Mapa w granicach określonych linią: aktualna na dzień: 12.04.2017. Powstała w wyniku wektoryzacji materiałów archiwalnych z zasobu Kolejowego Ośrodka Dokumentacji Geodezyjnej i Kartograficznej w Warszawie oraz pomiaru uzupełniającego w terenie.</p> <p>Projekowane obiekty budowlane wymagające pozwolenia na budowę, podlegają wytyczeniu i inwentaryzacji powykonawczej przez jednostki uprawnione do wykonywania prac geodezyjnych. Nie wyklucza się istnienia w terenie innych urządzeń podziemnych, o których brak informacji wynika z zasobności historycznych, lub niedopełnienia obowiązku inwentaryzacji powykonawczej.</p>


Posiadać się za niniejszy dokument został
 opracowany w wyniku prac geodezyjnych
 i kartograficznych, których rezultat zawiera
 operat techniczny wpisany do ewidencji
 materiałów kolejowego zasobu
 geodezyjnego i kartograficznego

Polskie Koleje Państwowe S.A.
 Oddział Gospodarowania
 Nieruchomościami w Warszawie
 Wydział Geodezji
 Kolejowy Ośrodek Dokumentacji
 Geodezyjnej i Kartograficznej

Identyfikator ewidencyjny materiału zasobu
 operatu technicznego - 302/1/2

GLÓWNY SPECJALIS
 24. 07. 2017
 Anna Siwek

Gmina C
 132.4
 132.5
 132.6
 244.

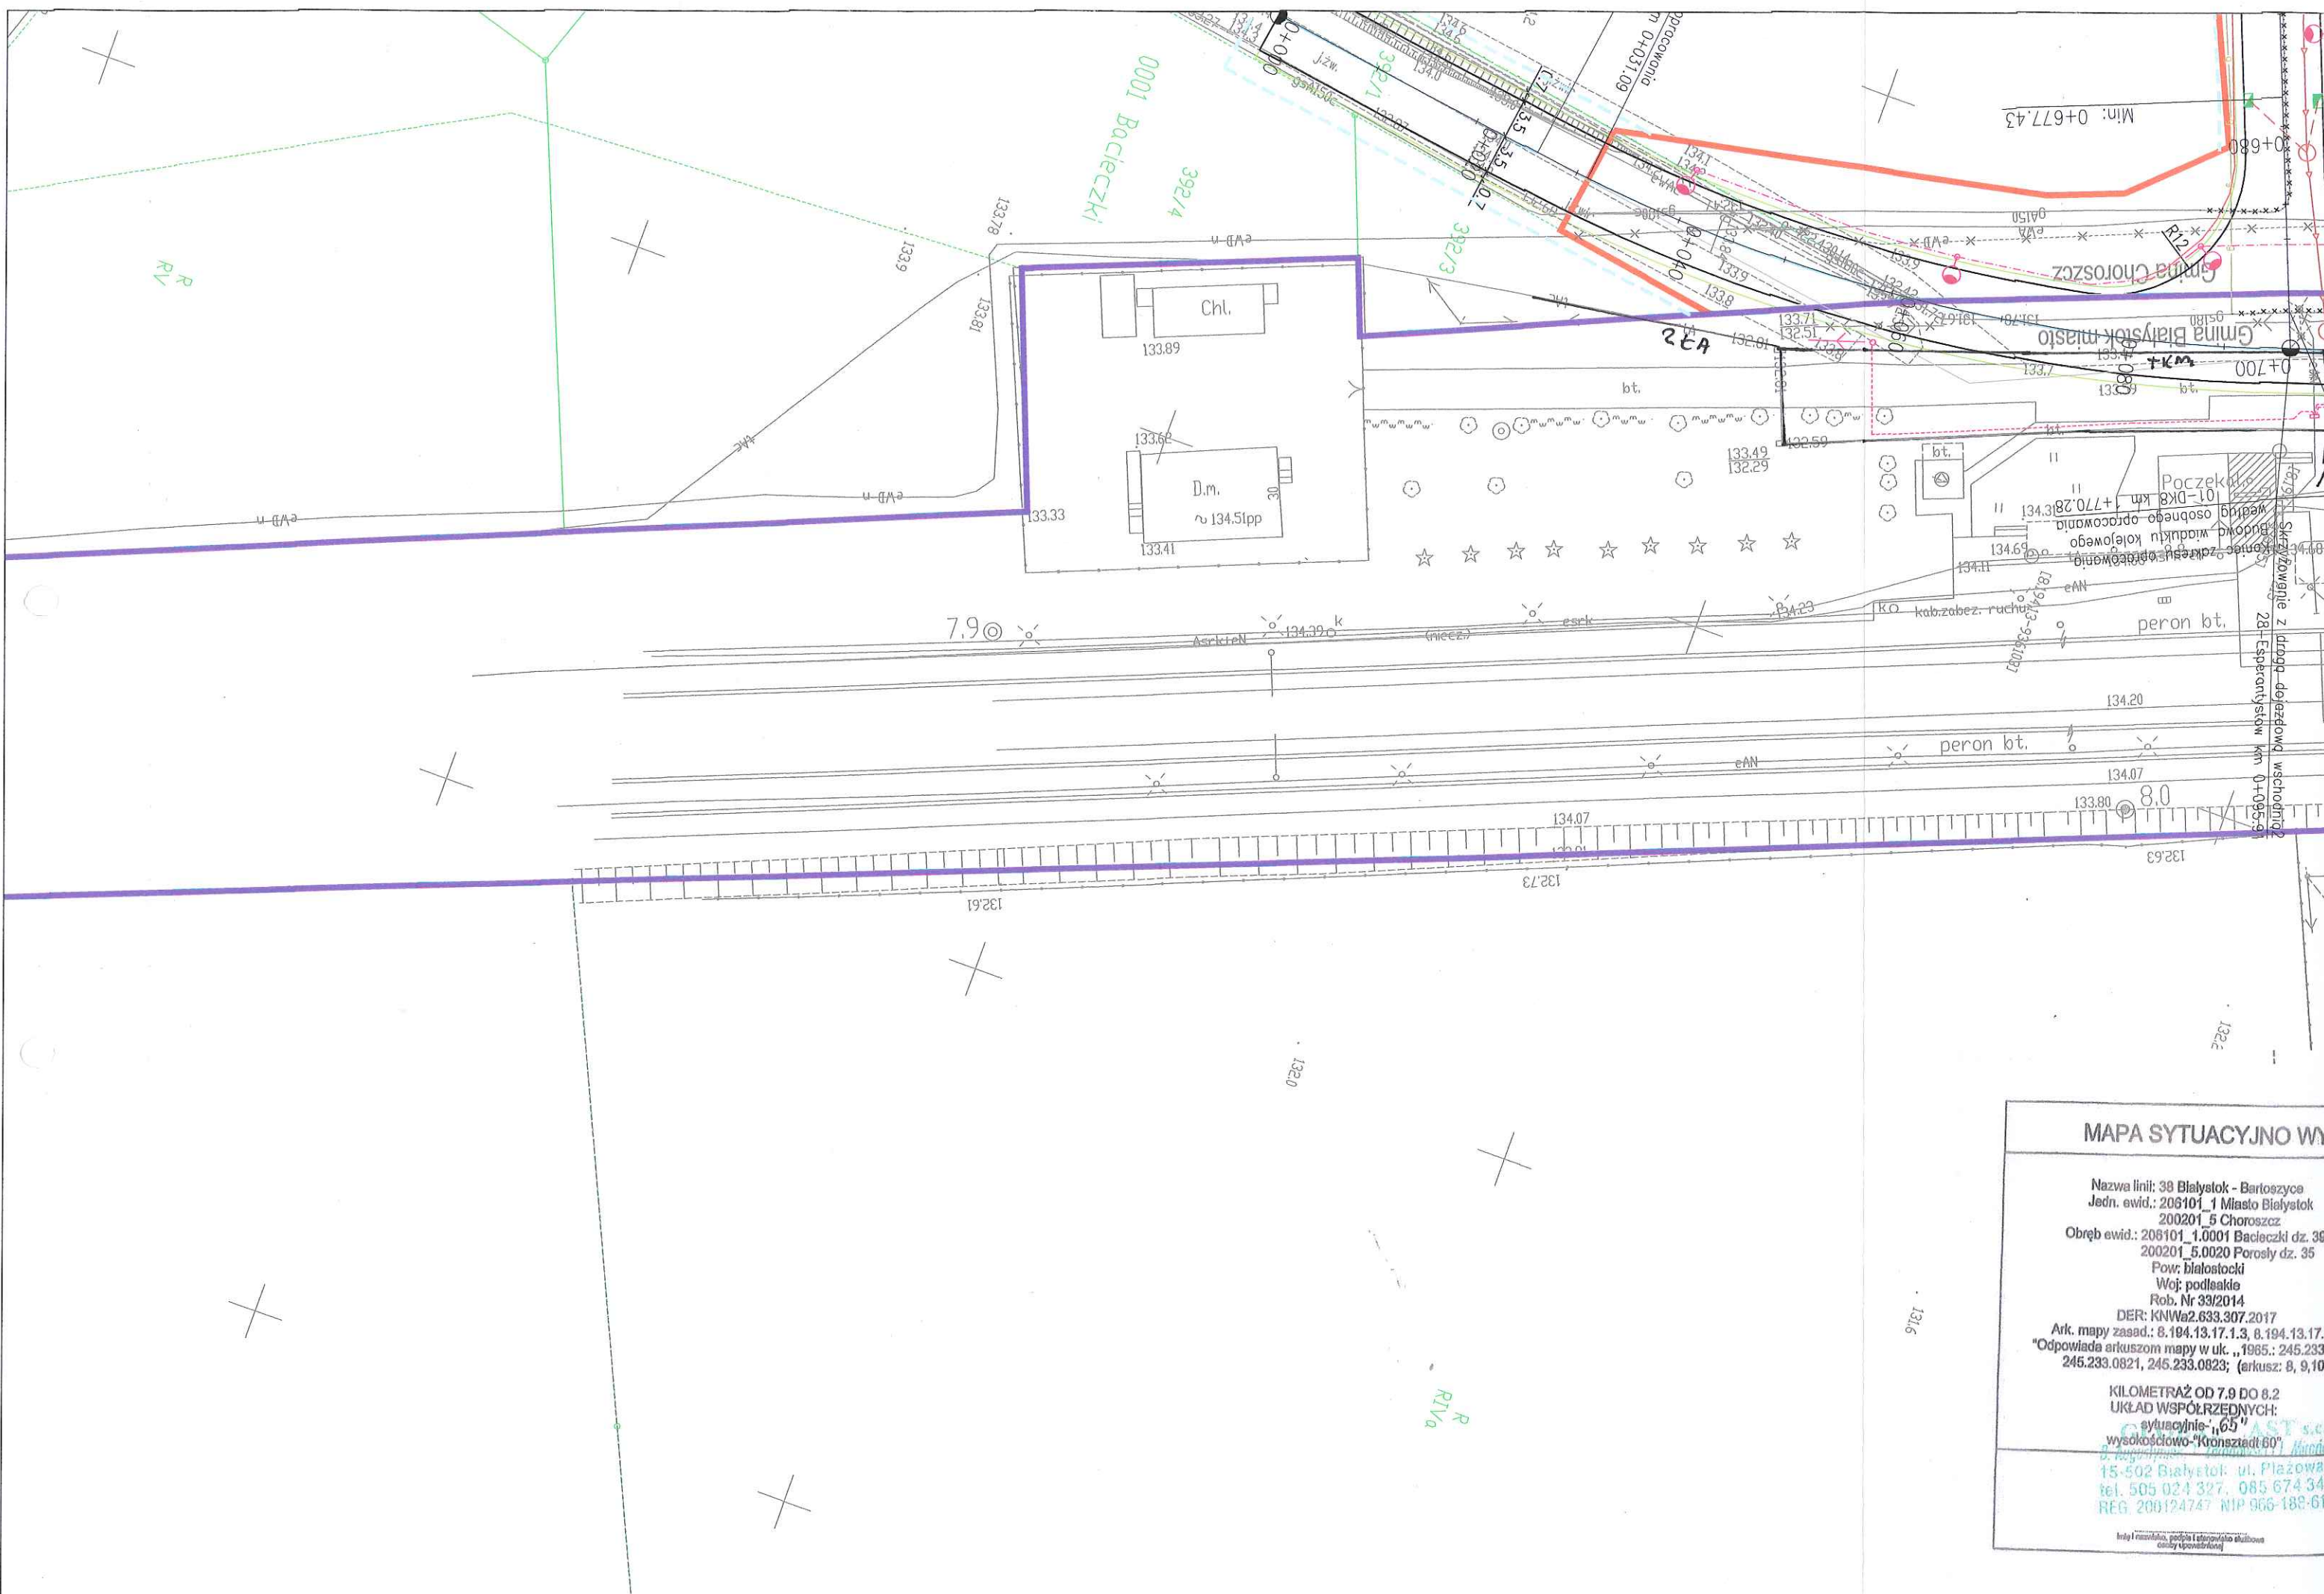

MAPA SYTUACYJNO WYS

Nazwa linii: 38 Białystok - Bartoszyce
Jedn. ewid.: 206101_1 Miasto Białystok
200201_5 Choroszcz
Obręb ewid.: 206101_1.0001 Bacieczki dz. 391
200201_5.0020 Porosły dz. 35
Pow: białostocki
Woj: podlaskie
Rob. Nr 33/2014
DER: KNWa2.633.307.2017
Ark. mapy zasad.: 8.194.13.17.1.3, 8.194.13.17.3.1
"Odpowiada arkuszom mapy w uk. „1985: 245.233.08
245.233.0821, 245.233.0823; (arkusz: 8, 9, 10)

KILOMETRAŻ OD 7.9 DO 8.2
UKŁAD WSPÓŁRZĘDNYCH:
sytuacyjnie - „65”
wysokościowo - „Kronsztadt 60”
tel. 505 024 327, 085 674 34 90
REG. 200124747 NIP 966-188-61-1

