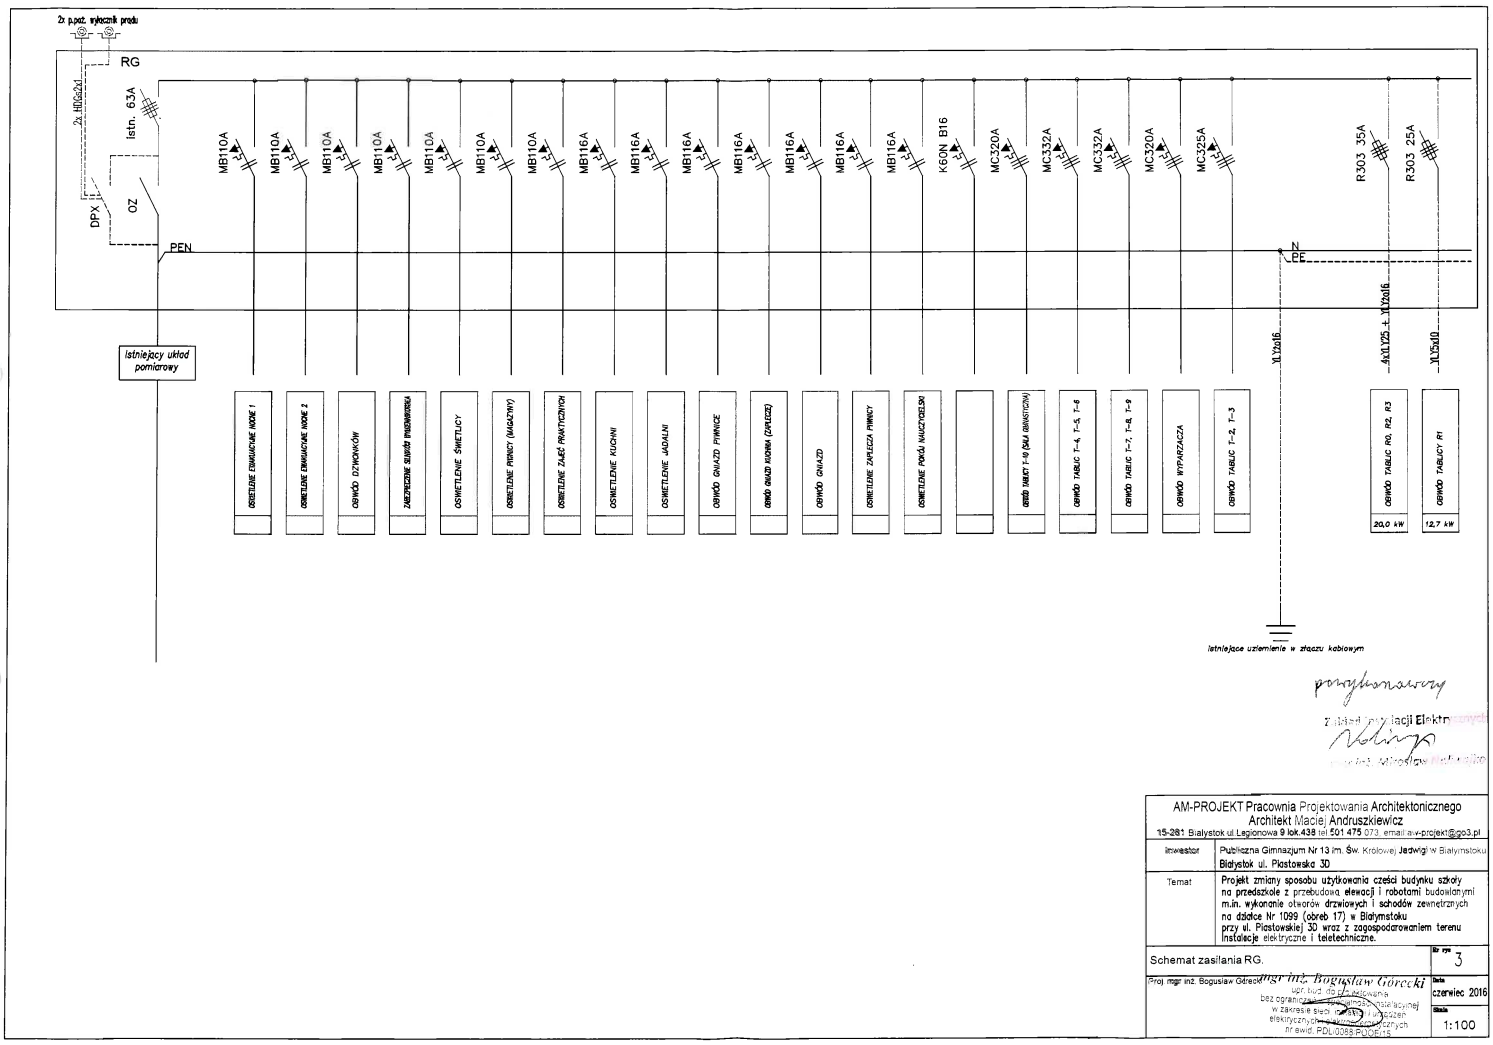


powykonawczy

Zakład Instalacji Elektrycznych

mgr inż. Mirosław Nahajko

| | |
|---|---|
| AM-PROJEKT Pracownia Projektowania Architektonicznego<br>Architekt Maciej Andruszkiewicz<br>15-281 Białystok ul.Legionowa 9 lok.438 tel.501 475 073, email:aw-projekt@go3.pl | |
| Inwestor | Publiczna Gimnazjum Nr 13 im. Św. Królowej Jadwigi w Białymstoku<br>Białystok ul. Piastowska 3D |
| Temat | Projekt zmiany sposobu użytkowania części budynku szkoły na przedszkole z przebudową elewacji i robotami budowlanymi m.in. wykonanie otworów drzwiowych i schodów zewnętrznych na działce Nr 1099 (obręb 17) w Białymstoku przy ul. Piastowskiej 3D wraz z zagospodarowaniem terenu instalacje elektryczne i teletechniczne. |
| Schemat zasilania RG. | Nr rys. 3 |
| Proj. mgr inż. Bogusław Górecki<br>mgr inż. Bogusław Górecki<br>upr. bud. do projektowania bez ograniczeń w zakresie instalacyjnej w zakresie sieci, instalacji i urządzeń elektrycznych i elektroenergetycznych nr ewid. PDL/0088/POOE/15 | Data czerwiec 2016<br>Skala 1:100 |

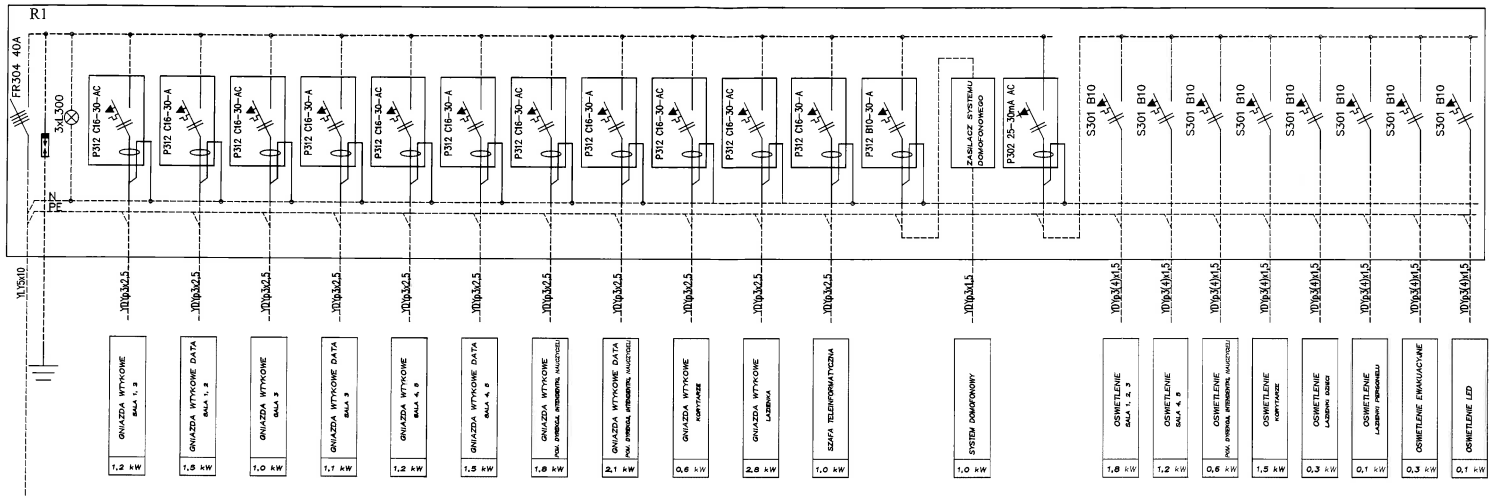


powykonawczy
Zakład Instalacji Elektrycznych
mgr inż. Mirosław Hołowajko

| | |
|---|---|
| AM-PROJEKT Pracownia Projektowania Architektonicznego<br>Architekt Maciej Andruszkiewicz<br>15-281 Białystok ul. Legionowa 9 lok.438 tel.501 475 073, email:aw-projekt@go3.pl | |
| Inwestor | Publiczna Gimnazjum Nr 13 im. Św. Królowej Jadwigi w Białymstoku<br>Białystok ul. Piastowska 3D |
| Temat | Projekt zmiany sposobu użytkowania części budynku szkoły na przedszkole z przebudową elewacji i robotami budowlanymi m.in. wykonanie otworów drzwiowych i schodów zewnętrznych na działce Nr 1099 (obręb 17) w Białymstoku przy ul. Piastowskiej 3D wraz z zagospodarowaniem terenu instalacje elektryczne i teletechniczne. |
| Schemat zasilania R1. | Nr rys 4 |
| Proj. mgr inż. Bogusław Górecki<br>mgr inż. Bogusław Górecki<br>upr. bud. do projektowania bez ograniczeń w specjalności instalacyjnej w zakresie sieci, instalacji i urządzeń elektrycznych i elektroenergetycznych<br>nr ew. 1-PDL-0088/POOE/15 | Data czerwiec 2016<br>Skala |