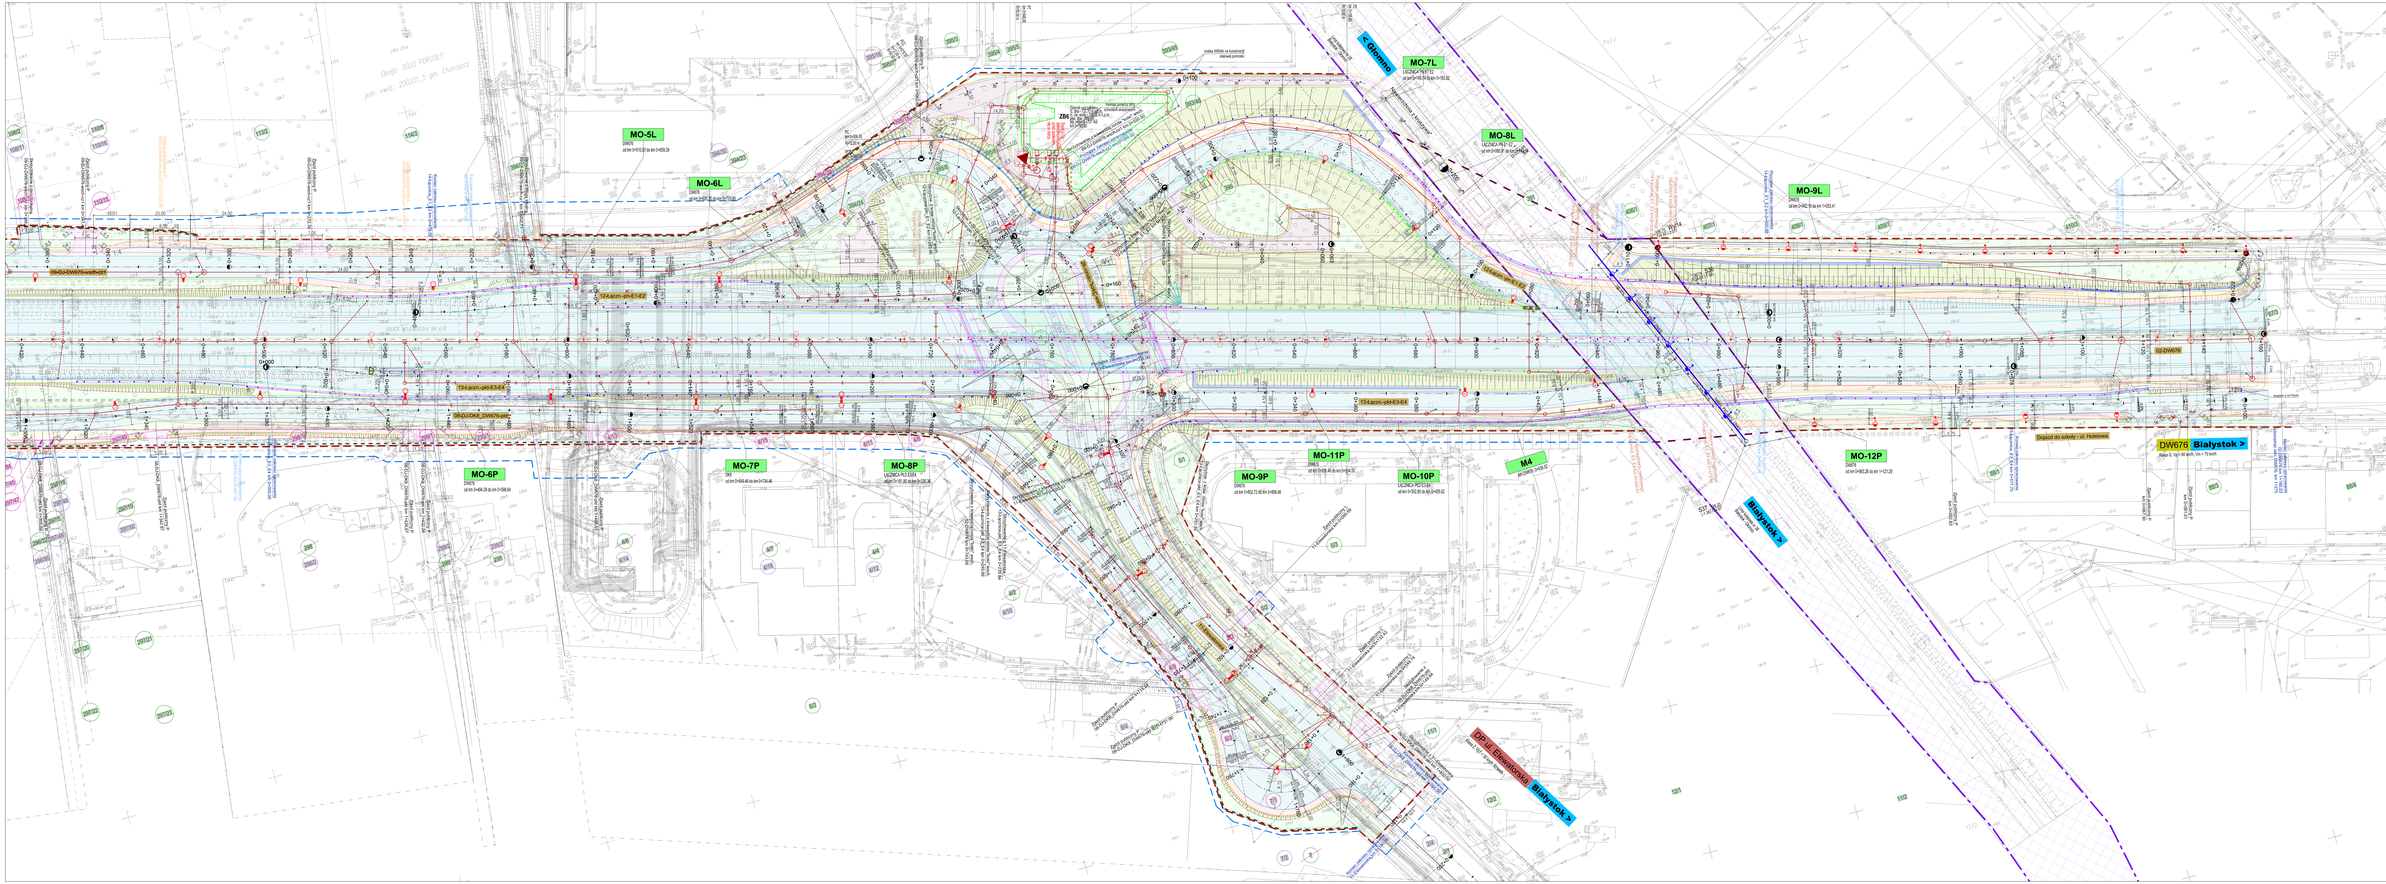


| | |
|---|---|
| Zamawiający: | Miasto Białystok<br>ul. Słonimska 1<br>15-950 Białystok |
| Wykonawca: | PORR S.A.<br>ul. Kolejowa 123<br>02-934 Warszawa |
| Konsorcjant: | Value Engineering Sp. z o.o.<br>Al. Krakowska 22<br>02-256 Warszawa<br>Biuro Białystok |
| Nazwa zadania budowlanego: | Budowa węzła drogowego w Porostach: ul. Gen. F. Kleeberga - droga krajowa Nr 8 - droga wojewódzka Nr 676 - ul. Aleja Jana Pawła II |
| Adres inwestycji: | Województwo: podlaskie, miasto na prawach powiatu Białystok, powiat: Białystok, gmina: Choroszcz |
| Stadium: | Dokumentacja Powykonawcza |
| Nazwa opracowania: | Branża drogowa |
| Tom: | Tom 9/2 |
| Tytuł rysunku: | Plan sytuacyjny - część 5 |

| Funkcja | Imię i nazwisko | Nr uprawnień / Specjalność | Podpis |
|---|---|---|---|
| Projektant | mgr inż. Grzegorz Hołyś | IA/2334/PWOD/09 - inż.gł. | |
| Sprawdził | mgr inż. Łukasz Baczyński | | |
| Zatwierdził/Upr. | mgr inż. Andrzej Wiśniak | UA/4234/POWO/11 - inż.gł. | |

Data: 11.2020 Skala: 1:500 Arkusz: 01 Numer rysunku: **2-05**